

Burmistrz Miasta Cieszyna

MZD/DZ-PK.4006-21/16

DECYZJA

Działając na podstawie art. 21, ust.1a oraz art. 39, ust. 3 Ustawy z dnia 21 marca 1985 roku o drogach publicznych, (Dz. U. z 2015 r. poz. 460 z późn. zm.) art. 104 Ustawy z dnia 14 czerwca 1960 roku Kodeks postępowania administracyjnego (Dz. U. z 2000r. Nr 98, poz. 1071 z późn. zm.), po rozpatrzeniu wniosku z dnia 21 marca 2016 roku złożonego przez:

Jerzego Jarzab – HYDROEKO
z siedzibą 43-400 Cieszyn, ul. Wiejska 51
działającą z pełnomocnictwa Inwestora tj.:
Zakładu Gospodarki Komunalnej w Cieszynie
z siedzibą ul. Słowicza 59, 43-400 Cieszyn

zezwałam na lokalizację projektowanego odcinka kanalizacji sanitarnej na działce nr 24 w obrębie 35 stanowiącej pas drogowy ul. Bielskiej, zgodnie z trasą przedstawioną na załączonym projekcie zagospodarowania terenu;

z zachowaniem niżej wymienionych warunków:

1. Roboty ziemne związane z przedmiotowym zadaniem prowadzone w chodniku i poboczu pasa drogowego ul. Bielskiej, dopuszcza się realizować metodą odkrywkową, przejście pod jezdnią należy wykonać za pomocą przewiertu lub przecisku sterowanego bez możliwości naruszenia nawierzchni bitumicznej.
2. Po zakończeniu robót ziemnych i ułożeniu sieci kanalizacji sanitarnej naruszony chodnik odtworzyć do stanu istniejącego, pobocza i tereny zielone zagęścić, wyrównać i obsiać mieszanką traw.
3. W razie uszkodzenia jakichkolwiek elementów i urządzeń pasa drogowego należy je wymienić na nowe z zastosowaniem takiego samego materiału.
4. Projektowana lokalizacja sieci kanalizacji sanitarnej powinna zostać uzgodniona z gestorami podziemnych sieci uzbrojenia terenu. Nie stwierdzono kolizji z sieciami miejskiej kanalizacji deszczowej.
5. Roboty w pasie drogowym podlegają odbiorowi końcowemu przez Miejski Zarząd Dróg z siedzibą w Cieszynie przy ul. Liburnia 4.
6. W przypadku konieczności wprowadzenia ograniczeń w ruchu na czas prowadzenia robót, wymagane jest sporządzenie projektu czasowej zmiany organizacji ruchu zatwierdzonego przez organ zarządzający ruchem.

Uzasadnienie

Na podstawie art.107, par.4 Kpa, odstąpiono od uzasadnienia decyzji, jako że uwzględnia ona w całości żądanie strony.

Pouczenie

Przed przystąpieniem do robót budowlanych inwestor jest zobowiązany do:

- uzyskania pozwolenia na budowę lub zgłoszenia budowy albo wykonywania robót budowlanych;
- uzgodnienia z zarządcą drogi, przed uzyskaniem pozwolenia na budowę, projektu budowlanego obiektu lub urządzenia;

- uzyskania zezwolenia zarządcy drogi na zajęcie pasa drogowego, dotyczącego prowadzenia robót w pasie drogowym lub na umieszczenie w nim obiektu lub urządzenia.

Zgodnie z art. 39 ust. 5 ustawy z dnia 21 marca 1985 roku o drogach publicznych, jeżeli budowa, przebudowa lub remont drogi wymaga przełożenia urządzenia lub obiektu niezwiązanego z potrzebami zarządzania drogami lub potrzebami ruchu drogowego, koszt tego przełożenia ponosi jego właściciel.

Zgodnie z ustawą o drogach publicznych z dnia 21 marca 1985 roku, za umieszczenie w pasie drogowym urządzeń infrastruktury technicznej, niezwiązanej z potrzebami zarządzania drogami lub potrzebami ruchu drogowego, pobiera się opłatę za zajęcie pasa drogowego jako iloczyn metrów kwadratowych powierzchni pasa drogowego, zajętej przez rzut poziomy urządzenia i rocznej stawki opłaty za zajęcie pasa drogowego (art.40, ust.2, pkt 2, ust.5). Inwestor w terminie do 30 dni od ostatniego dnia zajęcia pasa drogowego jest zobowiązany w drodze protokołu przekazać pas drogowy do użytkowania służbom drogowym, załączając operat powykonawczy na podkładzie mapy zasadniczej, z naniesioną przez uprawnionego geodetę lokalizacją urządzeń obcych (Dz. U. Nr 38, poz. 455).

Od niniejszej decyzji służy odwołanie do Samorządowego Kolegium Odwoławczego w Bielsku Białej, za moim pośrednictwem, w terminie 14 dni od dnia jej doręczenia.

Zgodnie z ustawą z dnia 16 listopada 2006 roku o opłacie skarbowej (Dz. U. 06.225.1635), pkt 44, część III załącznika do ustawy o opłacie skarbowej, w związku z art.4 tej ustawy, niniejsza decyzja zwolniona jest z opłaty skarbowej. (zwolnienie nr 9).

Załączniki:


- projekt zagospodarowania terenu z zaznaczonym przebiegiem kanalizacji sanitarnej.



Z up. Burmistrza Miasta Cieszyňa
DYREKTOR
MIEJSKIEGO ZARZĄDU DRÓG
Wiesław Sosn

Otrzymują:

1. Wnioskodawca.
2. MZD DZ a/a.

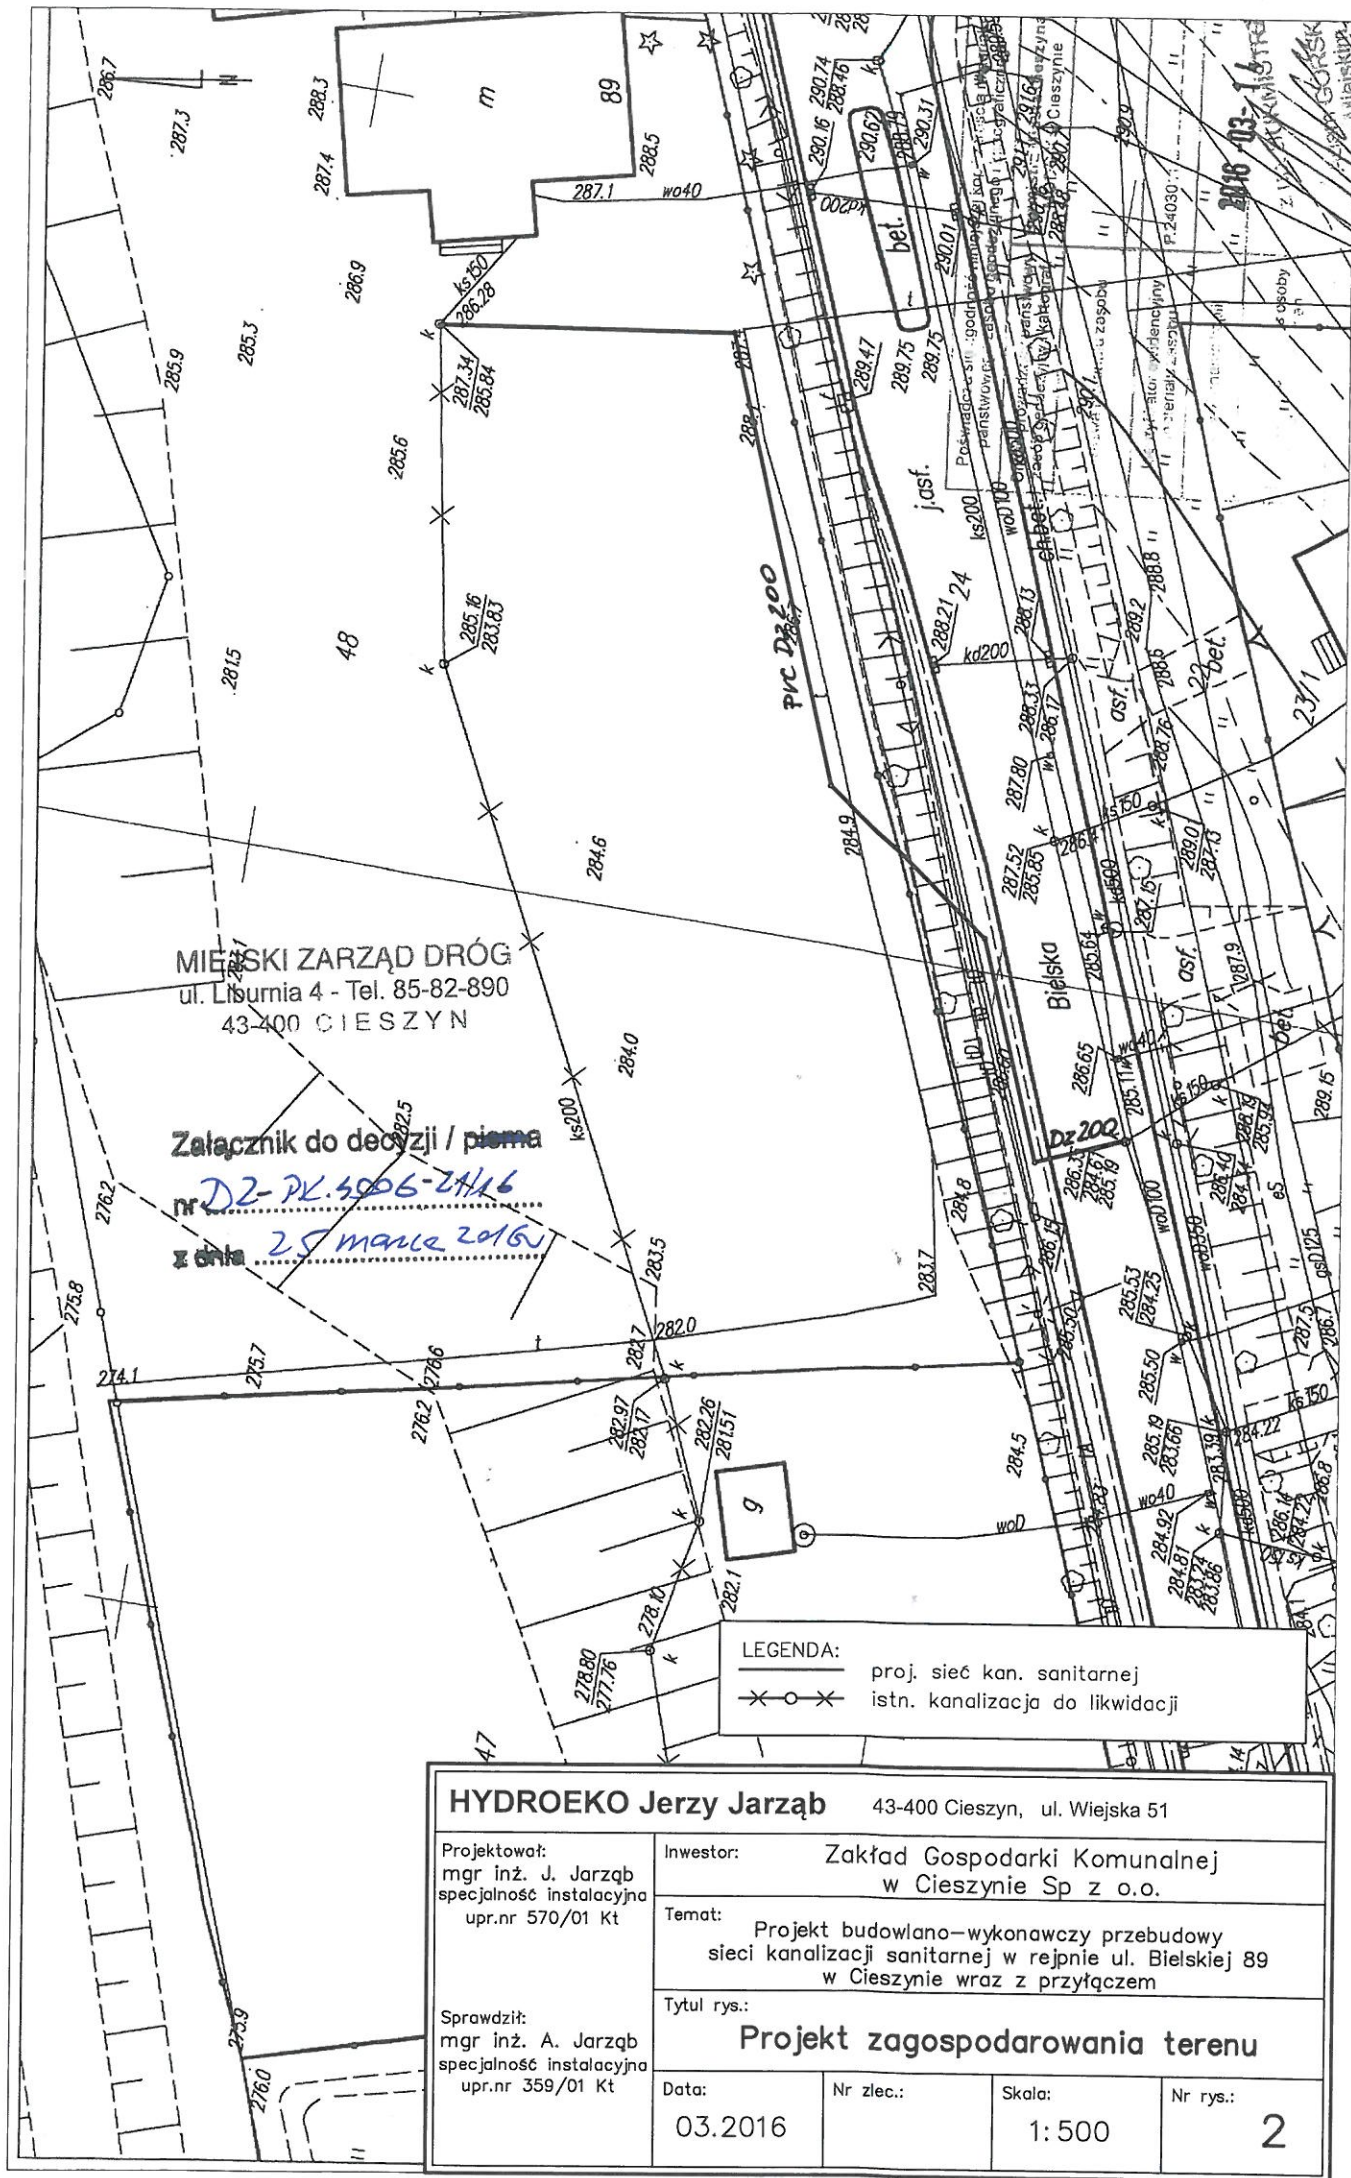

 43-400 CIESZYN

Załącznik do decyzji / pisma
 nr DZ-PR.5006-24/16
 z dnia 25 marca 2016

LEGENDA:	
	proj. sieć kan. sanitarnej
	istn. kanalizacja do likwidacji

HYDROEKO Jerzy Jarzab 43-400 Cieszyn, ul. Wiejska 51			
Projektował: mgr inż. J. Jarzab specjalność instalacyjna upr.nr 570/01 Kt	Investor: Zakład Gospodarki Komunalnej w Cieszynie Sp z o.o.	Temat: Projekt budowlano-wykonawczy przebudowy sieci kanalizacji sanitarnej w rejonie ul. Bielskiej 89 w Cieszynie wraz z przyłączem	
Sprawdził: mgr inż. A. Jarzab specjalność instalacyjna upr.nr 359/01 Kt	Tytuł rys.: Projekt zagospodarowania terenu		
Data: 03.2016	Nr zlec.:	Skala: 1:500	Nr rys.: 2

Cieszyn, dnia 16.05.2016r.

Burmistrz Miasta
Cieszyna
MZD/DZ-PK.4006-21/16

DECYZJA

Na podstawie art 104 i 155 Kodeksu Postępowania Administracyjnego (Dz. U. z 2016r. poz. 23) oraz wniosku z dnia 02.05.2016r. złożonego przez Zakład Gospodarki Komunalnej w Cieszynie Sp. z o.o., ul. Słowicza 59, 43-400 Cieszyn, w sprawie zmiany decyzji z dnia 25.03.2016r. w sprawie lokalizacji kanalizacji sanitarnej na działce nr 24 w obrębie 35 stanowiącej pas drogowy ul. Bielskiej,

POSTANAWIAM:

zmienić własną decyzję z dnia 25.03.2016r. wydaną po rozpatrzeniu wniosku złożonego przez Jerzego Jarząb prowadzącego działalność gospodarczą pod nazwą HYDROEKO, z siedzibą 43-400 Cieszyn, ul. Wiejska 51, działającego z pełnomocnictwa Zakładu Gospodarki Komunalnej w Cieszynie Sp. z o.o., ul. Słowicza 59, 43-400 Cieszyn, w sprawie lokalizacji kanalizacji sanitarnej na działce nr 24 w obrębie 35 stanowiącej pas drogowy ul. Bielskiej, w zakresie zmiany warunków prowadzenia robót budowlanych, w następujący sposób:

warunki prowadzenia robót od pkt 1 do pkt 6 zastąpić warunkami poniższej treści:

1. Roboty ziemne związane z przedmiotowym zadaniem prowadzone w chodniku i poboczu pasa drogowego ul. Bielskiej, dopuszcza się realizować metodą odkrywkową, przejście pod jezdnią należy wykonać za pomocą przewiertu lub przecisku sterowanego bez możliwości naruszenia nawierzchni bitumicznej. Dopuszcza się wykonanie miejscowej odkrywki o wym. 1,5m x 1m bezpośrednio w obrębie włączenia do sieci w celu lokalizacji komory przewiertowej i wymiany studni kanalizacyjnej.
2. Po zakończeniu robót ziemnych i ułożeniu przyłącza, w miejscu wykonanego przekopu należy wykonać nową pełną konstrukcję drogi z zachowaniem kolejności i grubości poszczególnych warstw konstrukcyjnych, dostosowaną do obciążenia ruchem pojazdów samochodowych, o module odkształcenia nie mniejszym niż 120MPa.
3. Warstwę ścieralną nawierzchni jezdni o grubości należy sfrezować i odtworzyć na obszarze wyznaczonym kolorem czerwonym w załączniku graficznym, pod nadzorem Miejskiego Zarządu Dróg.
4. Naruszony chodnik odtworzyć do stanu istniejącego, pobocza i tereny zielone zageścić, wyrównać i obsiać mieszkanką traw.
5. W razie uszkodzenia jakichkolwiek elementów i urządzeń pasa drogowego należy je wymienić na nowe z zastosowaniem takiego samego materiału.
6. Projektowana lokalizacja sieci kanalizacji sanitarnej powinna zostać uzgodniona z gestorami podziemnych sieci uzbrojenia terenu. Nie stwierdzono kolizji z sieciami miejskiej kanalizacji deszczowej.
7. Wszystkie roboty budowlane w pasie drogowym podlegają odbiorowi końcowemu przez Miejski Zarząd Dróg z siedzibą w Cieszynie przy ul. Liburnia 4.
8. W przypadku konieczności wprowadzenia ograniczeń w ruchu na czas prowadzenia robót, wymagane jest sporządzenie projektu czasowej zmiany organizacji ruchu zatwierdzonego przez organ zarządzający ruchem.
9. Przedmiotowe zadanie dopuszcza się realizować po wygaśnięciu okresu trwałości projektu przebudowy ulicy Bielskiej w Cieszynie, który obowiązuje do dnia 06.06.2017r.

UZASADNIENIE:

W dniu 25.04.2016r. Pan Jerzy Jarzab prowadzący działalność gospodarczą pod nazwą HYDROEKO, z siedzibą 43-400 Cieszyn, ul. Wiejska 51, działający z pełnomocnictwa Zakładu Gospodarki Komunalnej w Cieszynie Sp. z o.o., ul. Słowicza 59, 43-400 Cieszyn, złożył wniosek w sprawie lokalizacji kanalizacji sanitarnej na działce nr 24 w obrębie 35 stanowiącej pas drogowy ul. Bielskiej. Miejski Zarząd Dróg po rozpatrzeniu sprawy zezwolił na lokalizację przyłącza pod warunkiem prowadzenia robót w technologii bezwykopowej.

W dniu 02.05.2016r. Inwestor, tj Zakład Gospodarki Komunalnej w Cieszynie sp. z o.o. złożył wniosek w sprawie zmiany wydanej decyzji, w zakresie zmiany warunków prowadzenia robót w pasie drogowym ul. Bielskiej, argumentując swoją prośbę koniecznością przebudowy studni zlokalizowanej w jezdni pasa drogowego.

Zgodnie z art. 155 Kodeksu Postępowania Administracyjnego (Dz. U. z 2016 r., poz. 23) decyzja ostateczna, na mocy której strona nabyła prawo, może być w każdym czasie za zgodą strony uchylona lub zmieniona przez organ administracji publicznej który ją wydał, jeżeli przepisy szczególne nie sprzeciwiają się uchyleniu lub zmianie takiej decyzji i przemawia za tym interes społeczny lub słuszny interes strony.

W tym stanie rzeczy, postanowiono jak w sentencji niniejszej decyzji.


POUCZENIE:

Od niniejszej decyzji służy odwołanie do Samorządowego Kolegium Odwoławczego w Bielsku - Białej, za moim pośrednictwem, w terminie 14 dni od dnia otrzymania decyzji.



Z up. Burmistrza Miasta Cieszyna
DYREKTOR
MIEJSKIEGO ZARZĄDU DRÓG
Wiesław Sosulski

- Otrzymują :
1. Adresat.
 2. MZD-DZ-a/a.

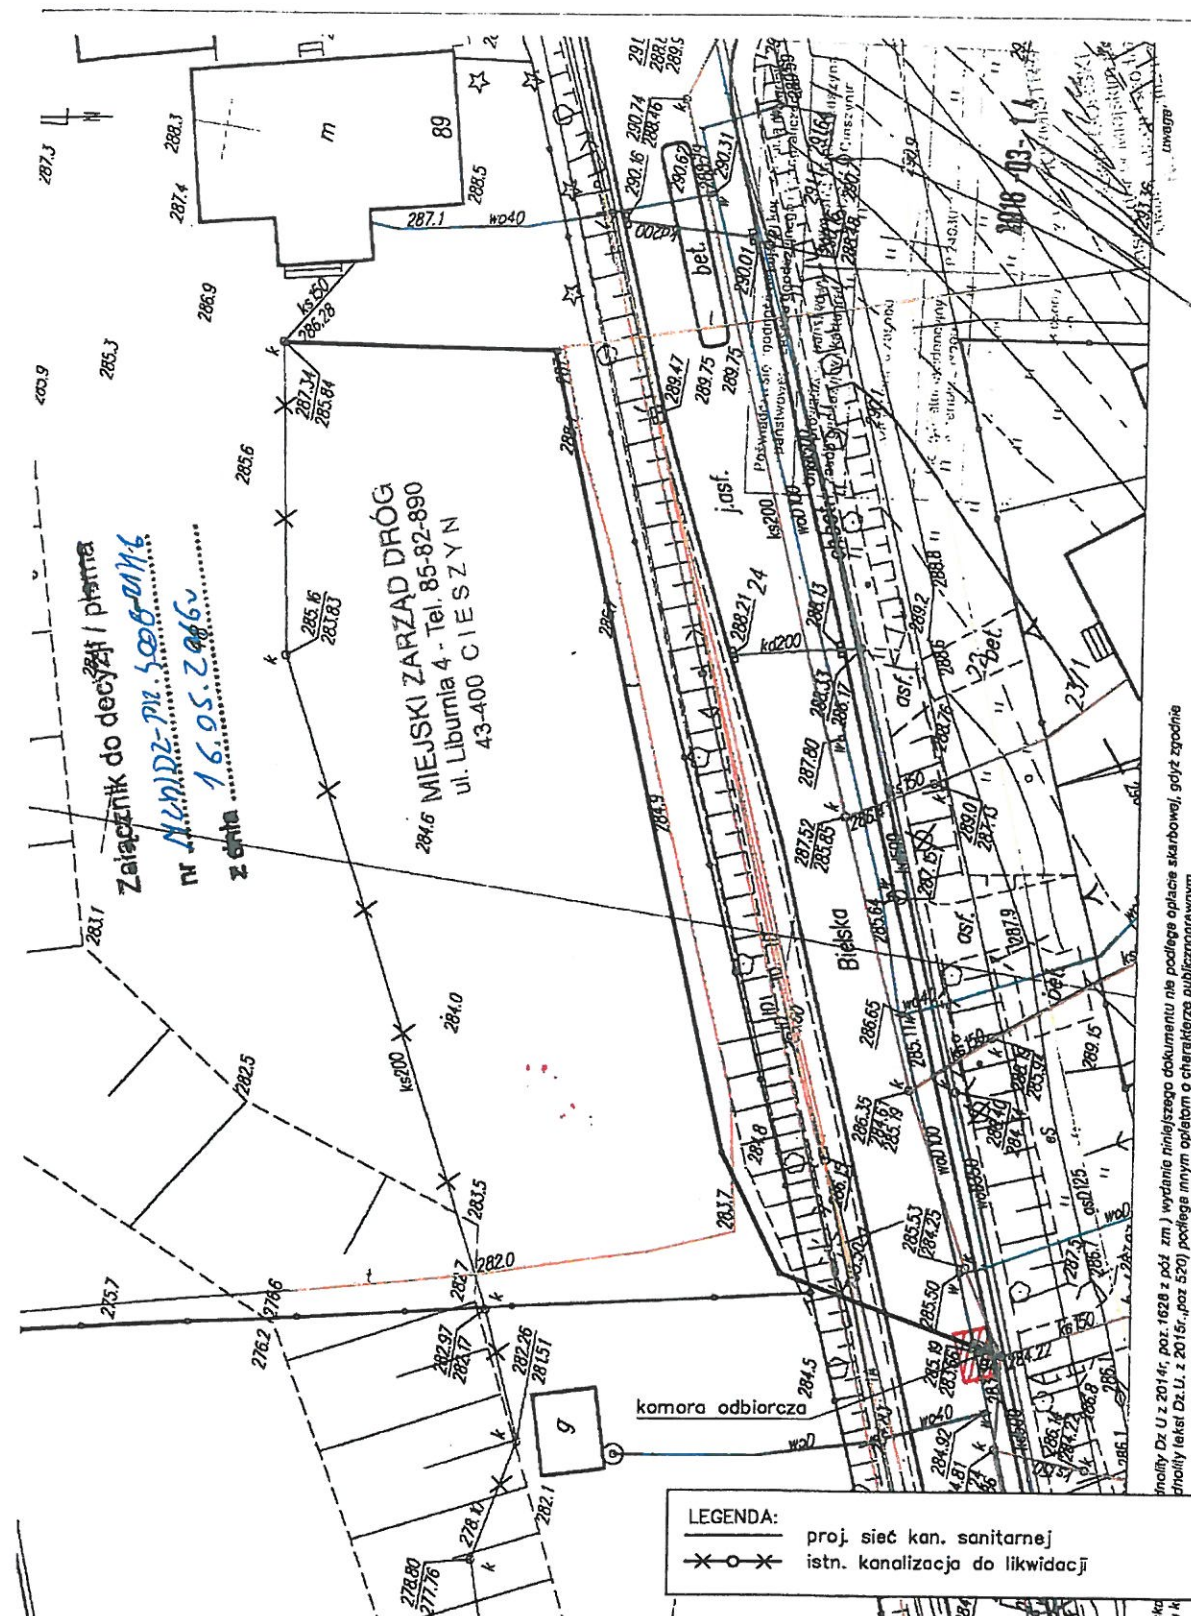

Załącznik do decyzji / planu
 nr **M.K.122-PI.5005-011/6**
 z dnia **16.05.2016**

MIEJSKI ZARZĄD DRÓG
 ul. Liburnia 4 - Tel. 85-82-890
 43-400 CIESZYN

LEGENDA:
 ———— proj. sieć kan. sanitarnej
 —o—o—o— istn. kanalizacja do likwidacji

HYDROEKO Jerzy Jarzab 43-400 Cieszyn, ul. Wiejska 51			
Projektował: mgr inż. J. Jarzab specjalność Instalacyjna upr.nr 570/01 Kt	Inwestor: Zakład Gospodarki Komunalnej w Cieszynie Sp z o.o.		
Sprawdził: mgr inż. A. Jarzab specjalność Instalacyjna upr.nr 359/01 Kt	Temat: Projekt budowlano-wykonawczy przebudowy sieci kanalizacji sanitarnej w rejonie ul. Bielskiej 89 w Cieszynie wraz z przyłączem		
Tytuł rys.: Projekt zagospodarowania terenu			
Data: 03.2016	Nr zlec.:	Skala: 1:500	Nr rys.: 2

